
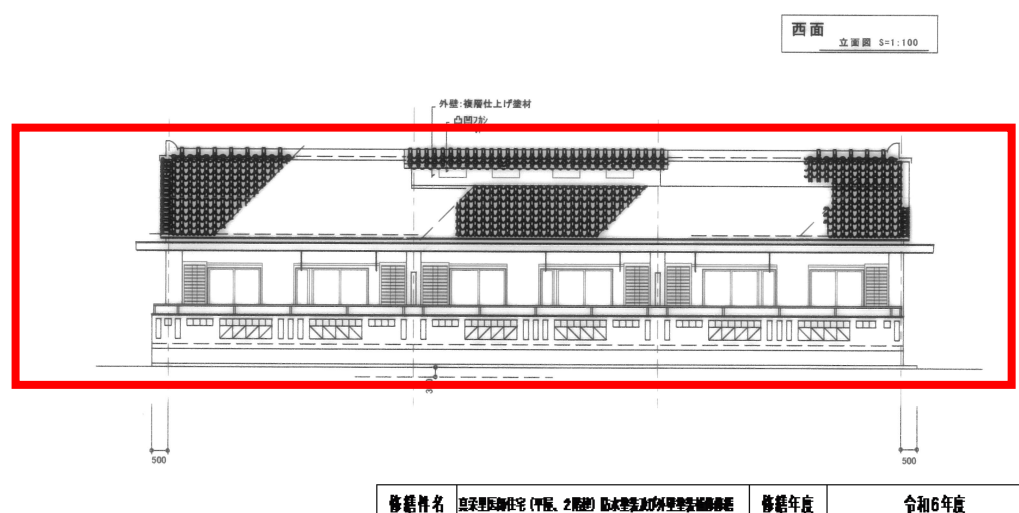
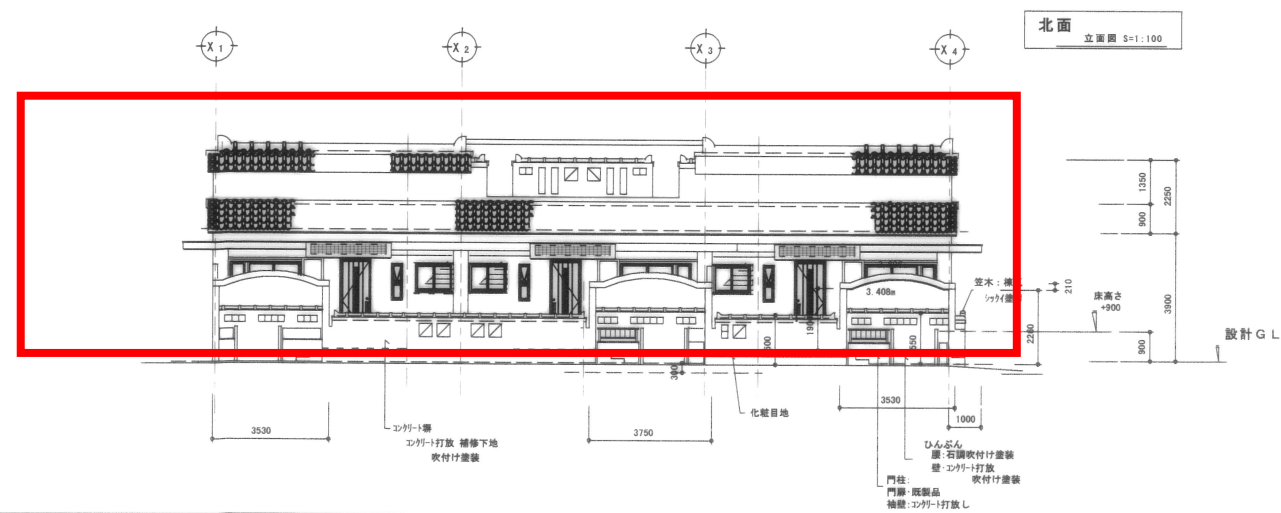
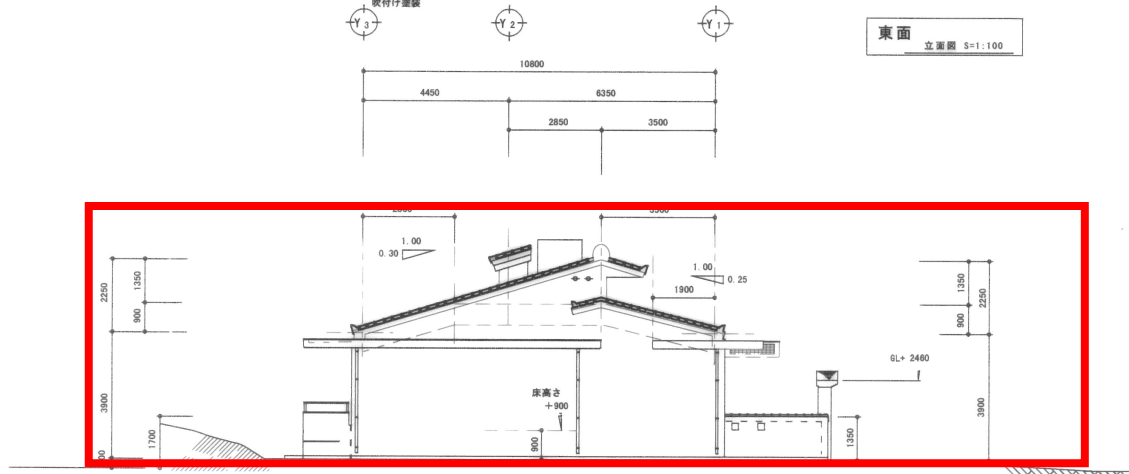
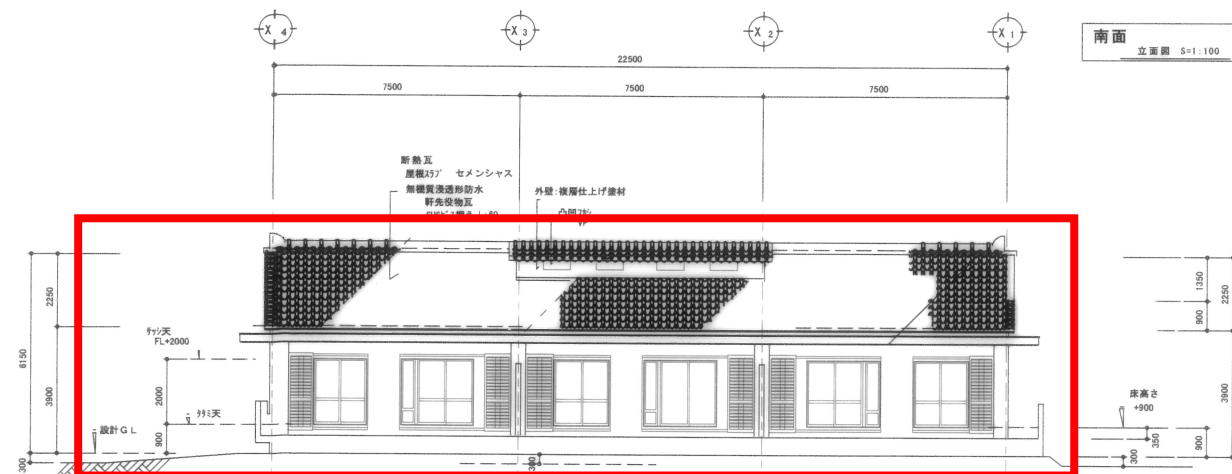
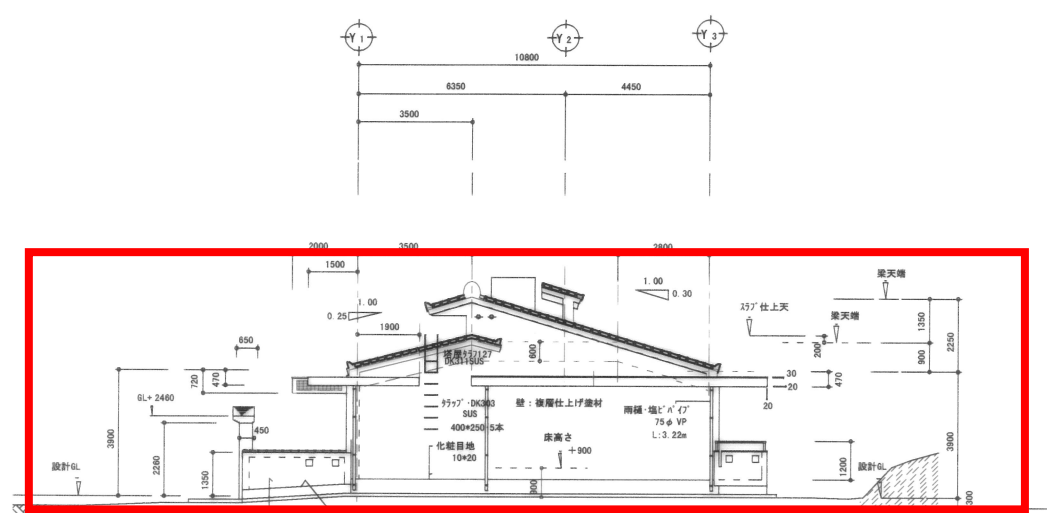


県立八重山病院医師住宅新築工事（建築）


竣工図

平成 1 3 年 度

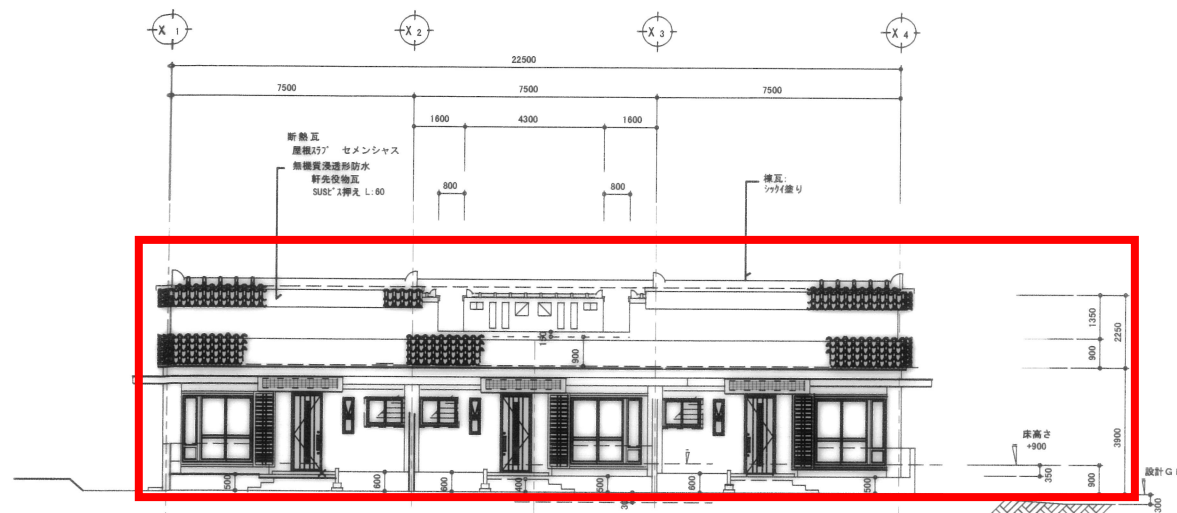


備考	
----	--



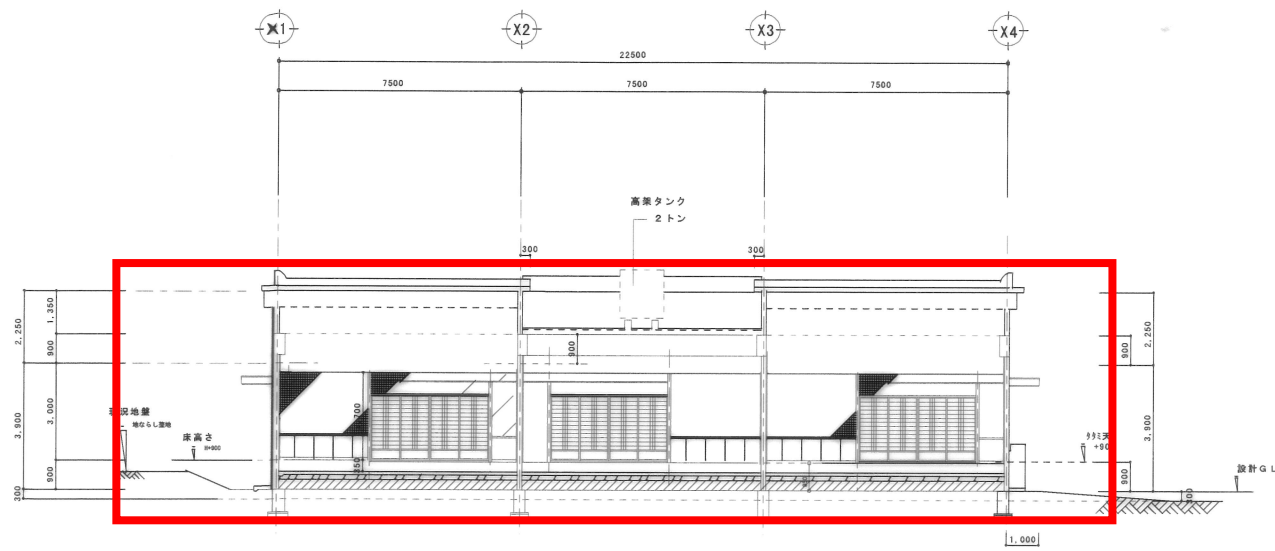


A-A
断面図 S=1:100

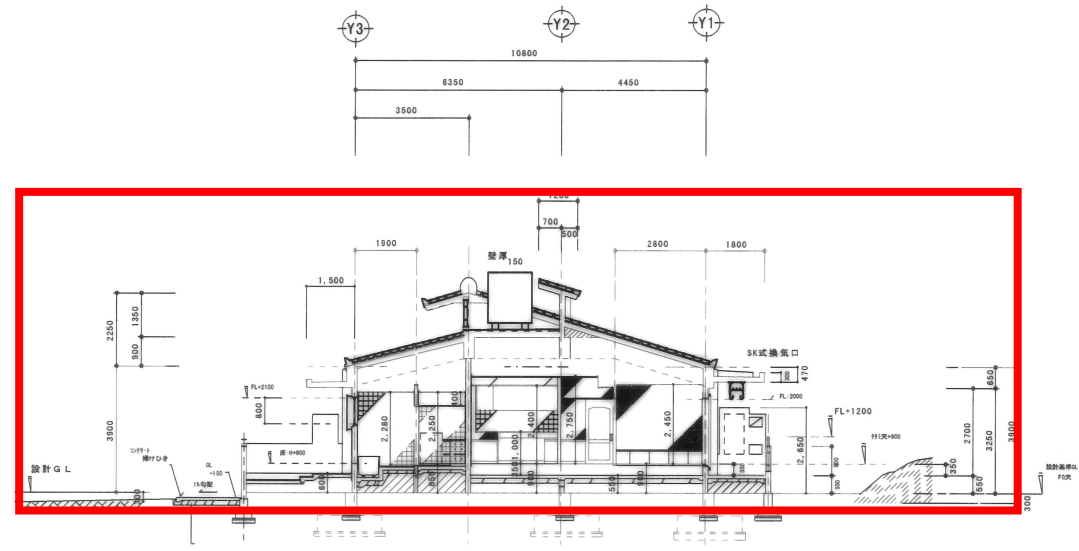


D-D
断面図 S=1:100

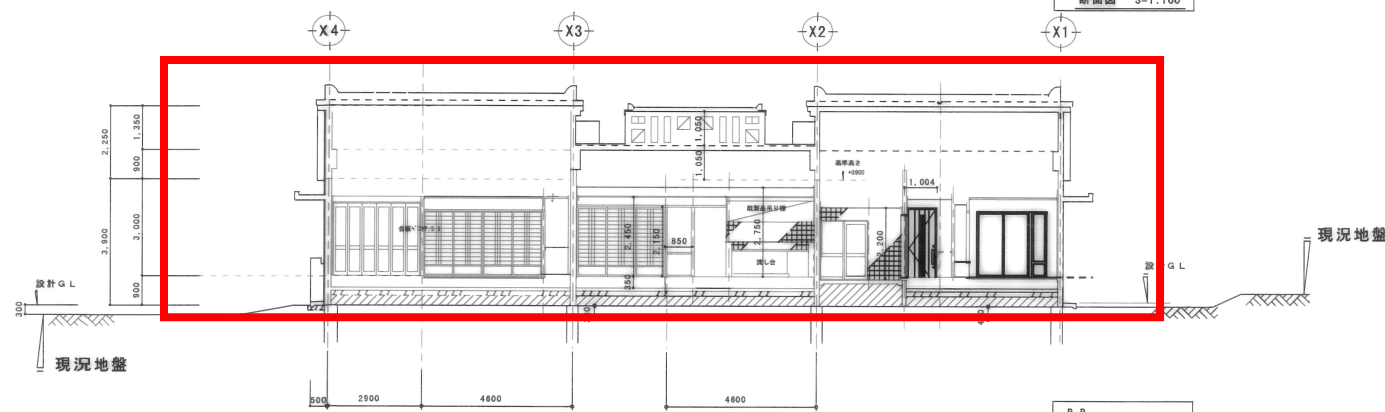


B-B
断面図 S=1:100

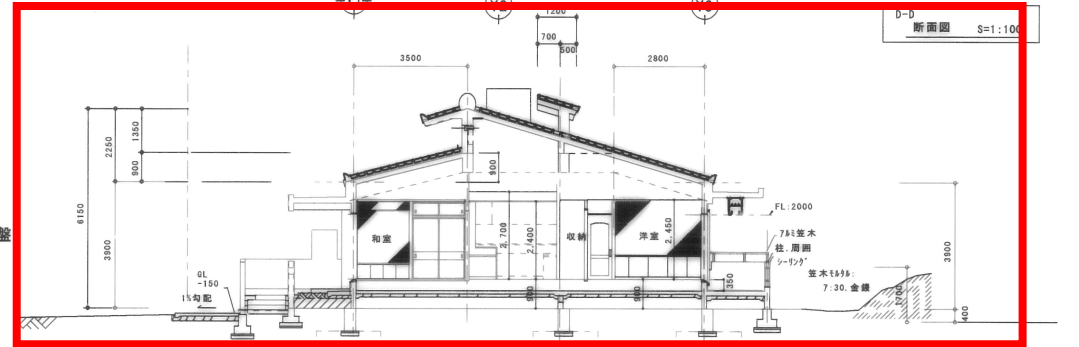


E-E
断面図 S=1:100

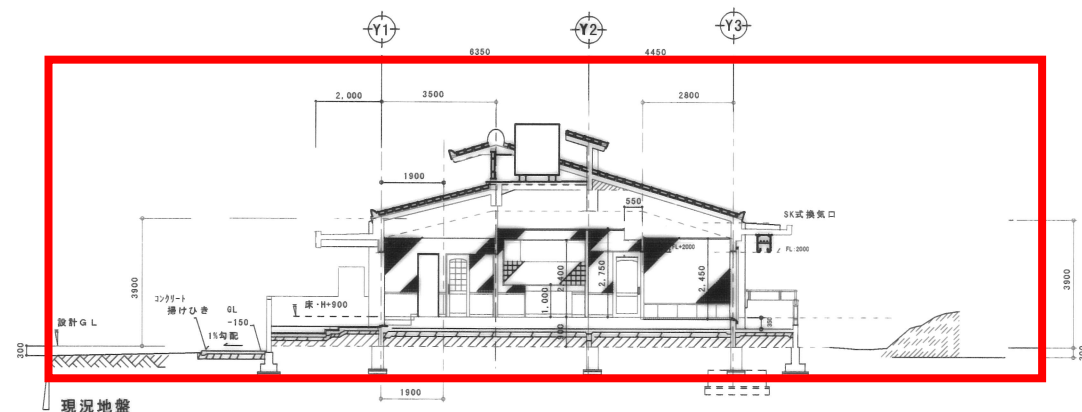

C-C
断面図 S=1:100

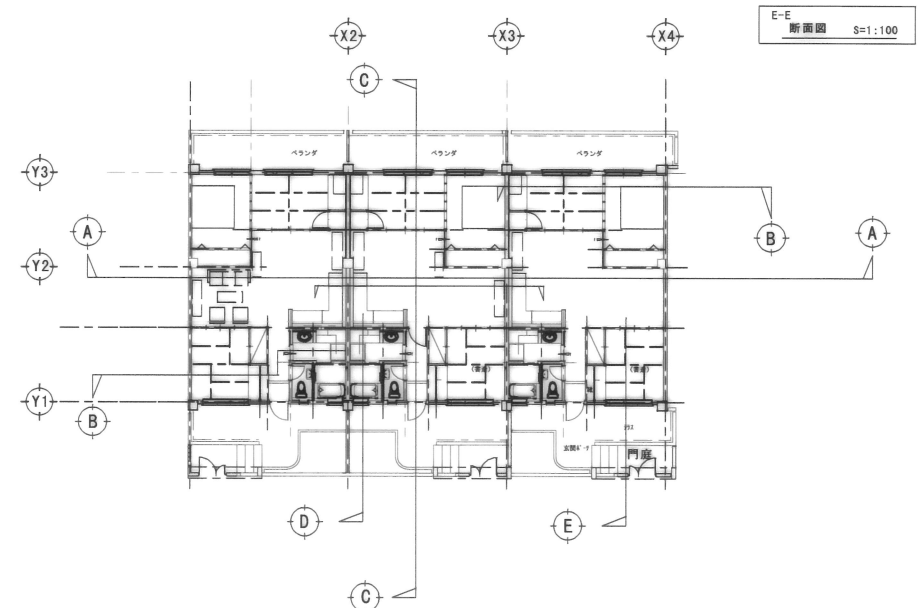


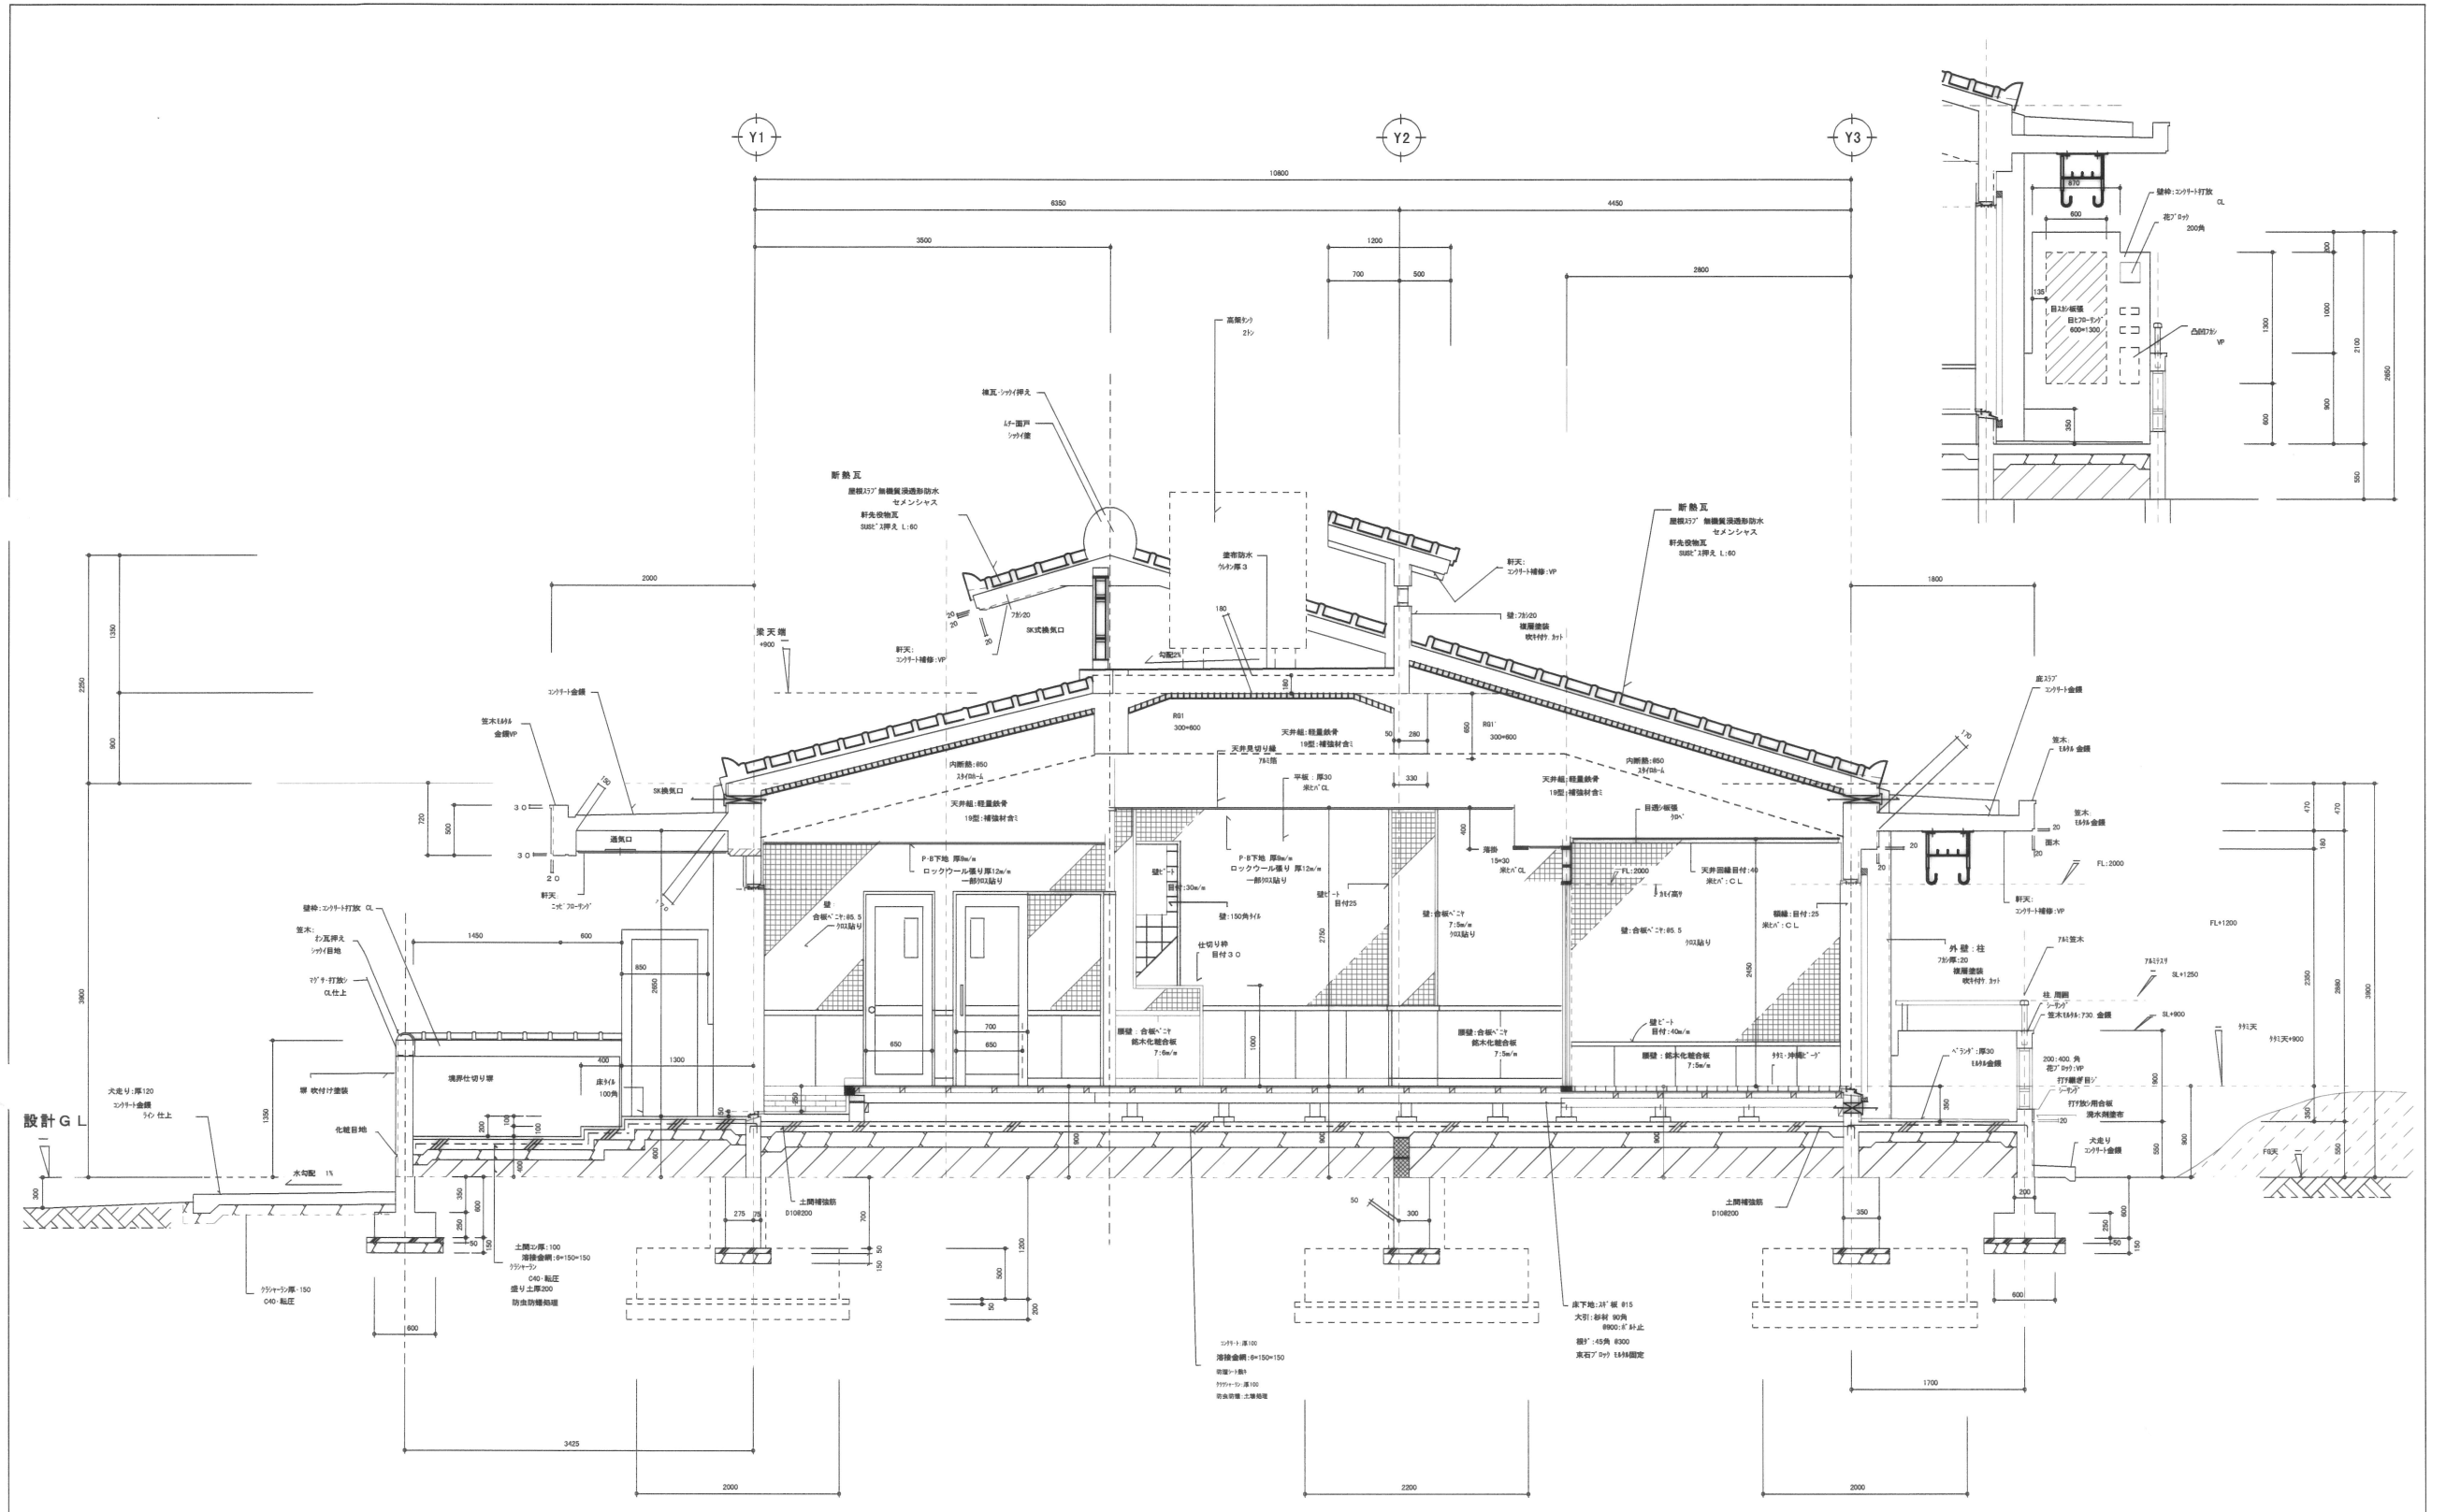

短計詳細図 S=1:30

備	
考	

修繕件名	直米里町住宅(7号、2階) 雨水排水及び外壁塗装修繕工事	修繕年度	令和6年度
修繕場所	沖縄県石垣市字真菜里430番地1	縮尺	図面番号
発注者	沖縄県立八重山病院	沖縄県石垣市字真菜里504番地1	