


衛生器具表

項目	名称	規格番号	T O T O	I N A X	仕 様	設置場所	計 画		備 考
							1期工事	2期工事	
							16	24	
衛生器具設備	洋 風 大 便 器	VC-1200AR	C-730/S-730 TC272VS/TC50N	C-18S/DT-810UZ CF-6AE	タンク密閉形洗便器、ロータンク（節水、大小切り替え式） タンク用金具除きアンクル止水栓、蓋付、前割便座 ネジ込み式床フタ、キャップ付きAYボルト 紙巻器（AYボルト付き）	住戸便所	16	24	
	洗面化粧台	600タイプ、洗面キャビネット 及びミラーキャビネット付	LDA604 FA+LMA 600HRA	FNS-605S/NW + MFS-601	シングルレバー、湯水混合水栓、止水栓、排水金具（Pトラップ）	住戸洗面室	16	24	
	タ オ ル 掛		TS113AIR	KF11	305×510×45	住戸洗面室	16	24	
	化粧キャビネット		A469	H430	177×67×2	住戸浴室	16	24	
給水設備	ハンドシャワーセット		TM245C	5145TDCY	一時止水付き、モースタット式ハンドシャワーセット	住戸浴室	16	24	3.3ℓ/min @ 0.16KG/CM ²
	湯 水 混 合 栓		TK231	SF-4435S	一時止水付き、シングルレバー水栓	住戸台所	16	24	
	耐 長 横 水 栓	F-7	T200BSNR13	LF-7KR-13	回転型、洗濯水	住戸洗面所	16	24	
	横 水 栓	F-7	T200ES13	LF-7RE-13	回転型、排水水	屋 外	4	4	
排水設備	床排水トラップ	（防水用）	YTB-450S	PBF-TM-60	ステンレス	住戸浴室	16	24	
	床上掃除口	65-COB（防水用）			青銅製ニッケルクロムメッキ仕上げ	住戸便所	16	24	
消火設備	洗濯排水トラップ	T5-BC-50（防水用）			同 上（本体・ワントラップは銅製）	住戸洗面室	16	24	
	消火器（粉末消火器）	ABC-4型			能力単位：A1B3 C、表示板、取付金具共	住戸玄関、	16	24	
	消火器（粉末消火器）	ABC-6型			能力単位：A2B3 C、表示板、取付金具共	ポンプ室	1		
ガス設備	ガス瞬間湯沸器16号	リンナイ RUX-1601WO-SP	パロマ PH16CW	I N A X OUR-1600-F	壁掛型外設置型コントロール盤付き、コントロールコード10m 比内制御式（湯温タイプ）、電熱線製品 フレキシブル管20×200L、接続継ぎ手×2、プロパンガス用（BL認定品）	メーターボックス内	16	24	コントロールスイッチ及び本体間の 入線及び結線は本工事
	レ ン ジ フ ァ ン	ミツビシ V-36R-BL	東 芝 VF-R-36YP	ナ シ ョ ナ ル FY-60HJ2	型式：浅型（圧タイプ）、風量切換式、600タイプ、ターボファン 容量：320m ³ /h×8mmAq（強） 電源：1φ×100V×80W（強） 付属品：150Vアフロード（アルミ製、防虫網付き）丸排気アタッチメント 照明ランプ60W、風圧シャッター、グリッドフィルター付き	住戸台所	16	24	コンセントプラグ付き
換気設備	天 井 埋 込 扇	ミツビシ EF-30BSA	日 立 DS14BH	ナ シ ョ ナ ル FY-35GSV1	型式：天井埋込型、静音、耐湿型 容量：180m ³ /h×3mmAq 電源：1φ×100V×35W 付属品：100Vアフロード（アルミ製防虫網付き）	住戸便所	16	24	
	有 圧 換 気 扇	ミツビシ EF-35CTB	日 立 PN-354-01SG	ナ シ ョ ナ ル FY-35GSU2	羽根径：350mm 容量：1,900m ³ /h×5mmAq 電源：1φ×100V×50W 付属品：ふたあしシャッター、保護カバー、温度スイッチ、風圧シャッター ウェットカバー（SU5304 防虫網付き）1、0.7以上	プロリー室	1	—	コンセントプラグ付き
給水設備	高 架 水 槽	三菱電機 GSB-10G-4.5	日立化成 HCT-4.5	フジシズン SET-10-4.5	型式：FRP製タンクサンドイッチ構造（2槽式）、耐震荷重10G 容量：3m ³ （総量） 寸法：2,000×1,500×1,500H 付属品：鋼製架台600φマンホール、外梯子（SUS 304）、内梯（PVC） 入水口排水口、オーバーフロー、溢流口、排水口、電極座	屋上	1	—	
	揚 水 ポ ンプ	川本ポンプ 2×GEH-40X326M-2M0.75 ECB-A-05	日立 2×JD 40X32L-60.75 自動変圧器駆動型付	エ ン ー 2×32X32FSFD6.75 EC2A007DTZ	型式：自動変圧器駆動 容量：50ℓ/min×18mmAq（ポンプ） 電源：3相、200V、0.75KW×60HZ 付属品：制御盤、バルブセットその他付属品一式	ポンプ室	1組	—	
冷暖房設備	ル ー ム エ ア コ ン	ダイキン S282TK-W(C)	日 立 RA-289DE	三 菱 MSY-2863-W,C	型式：壁掛けセントルームエアコン（冷暖） 冷房能力：2.8KW 電源：1φ×100V×60HZ×1,520W 付属品：リモコンスイッチ、冷暖配管セット及び樹脂製カバー及び	居室（屋内機） ベランダ（屋外機）	16	24	屋外機は耐震工事を施す

※注記：四角の品番は参考程度に示す。

完成図

工事年度	平成6・7年度
工事名	県立八重山病院看護婦宿舍新築工事（1工区機械）
工事場所	沖縄県石垣市字石垣463-24
図面名称・尺度	衛生器具表 M / 3
施工業者	有限会社砂盛興業

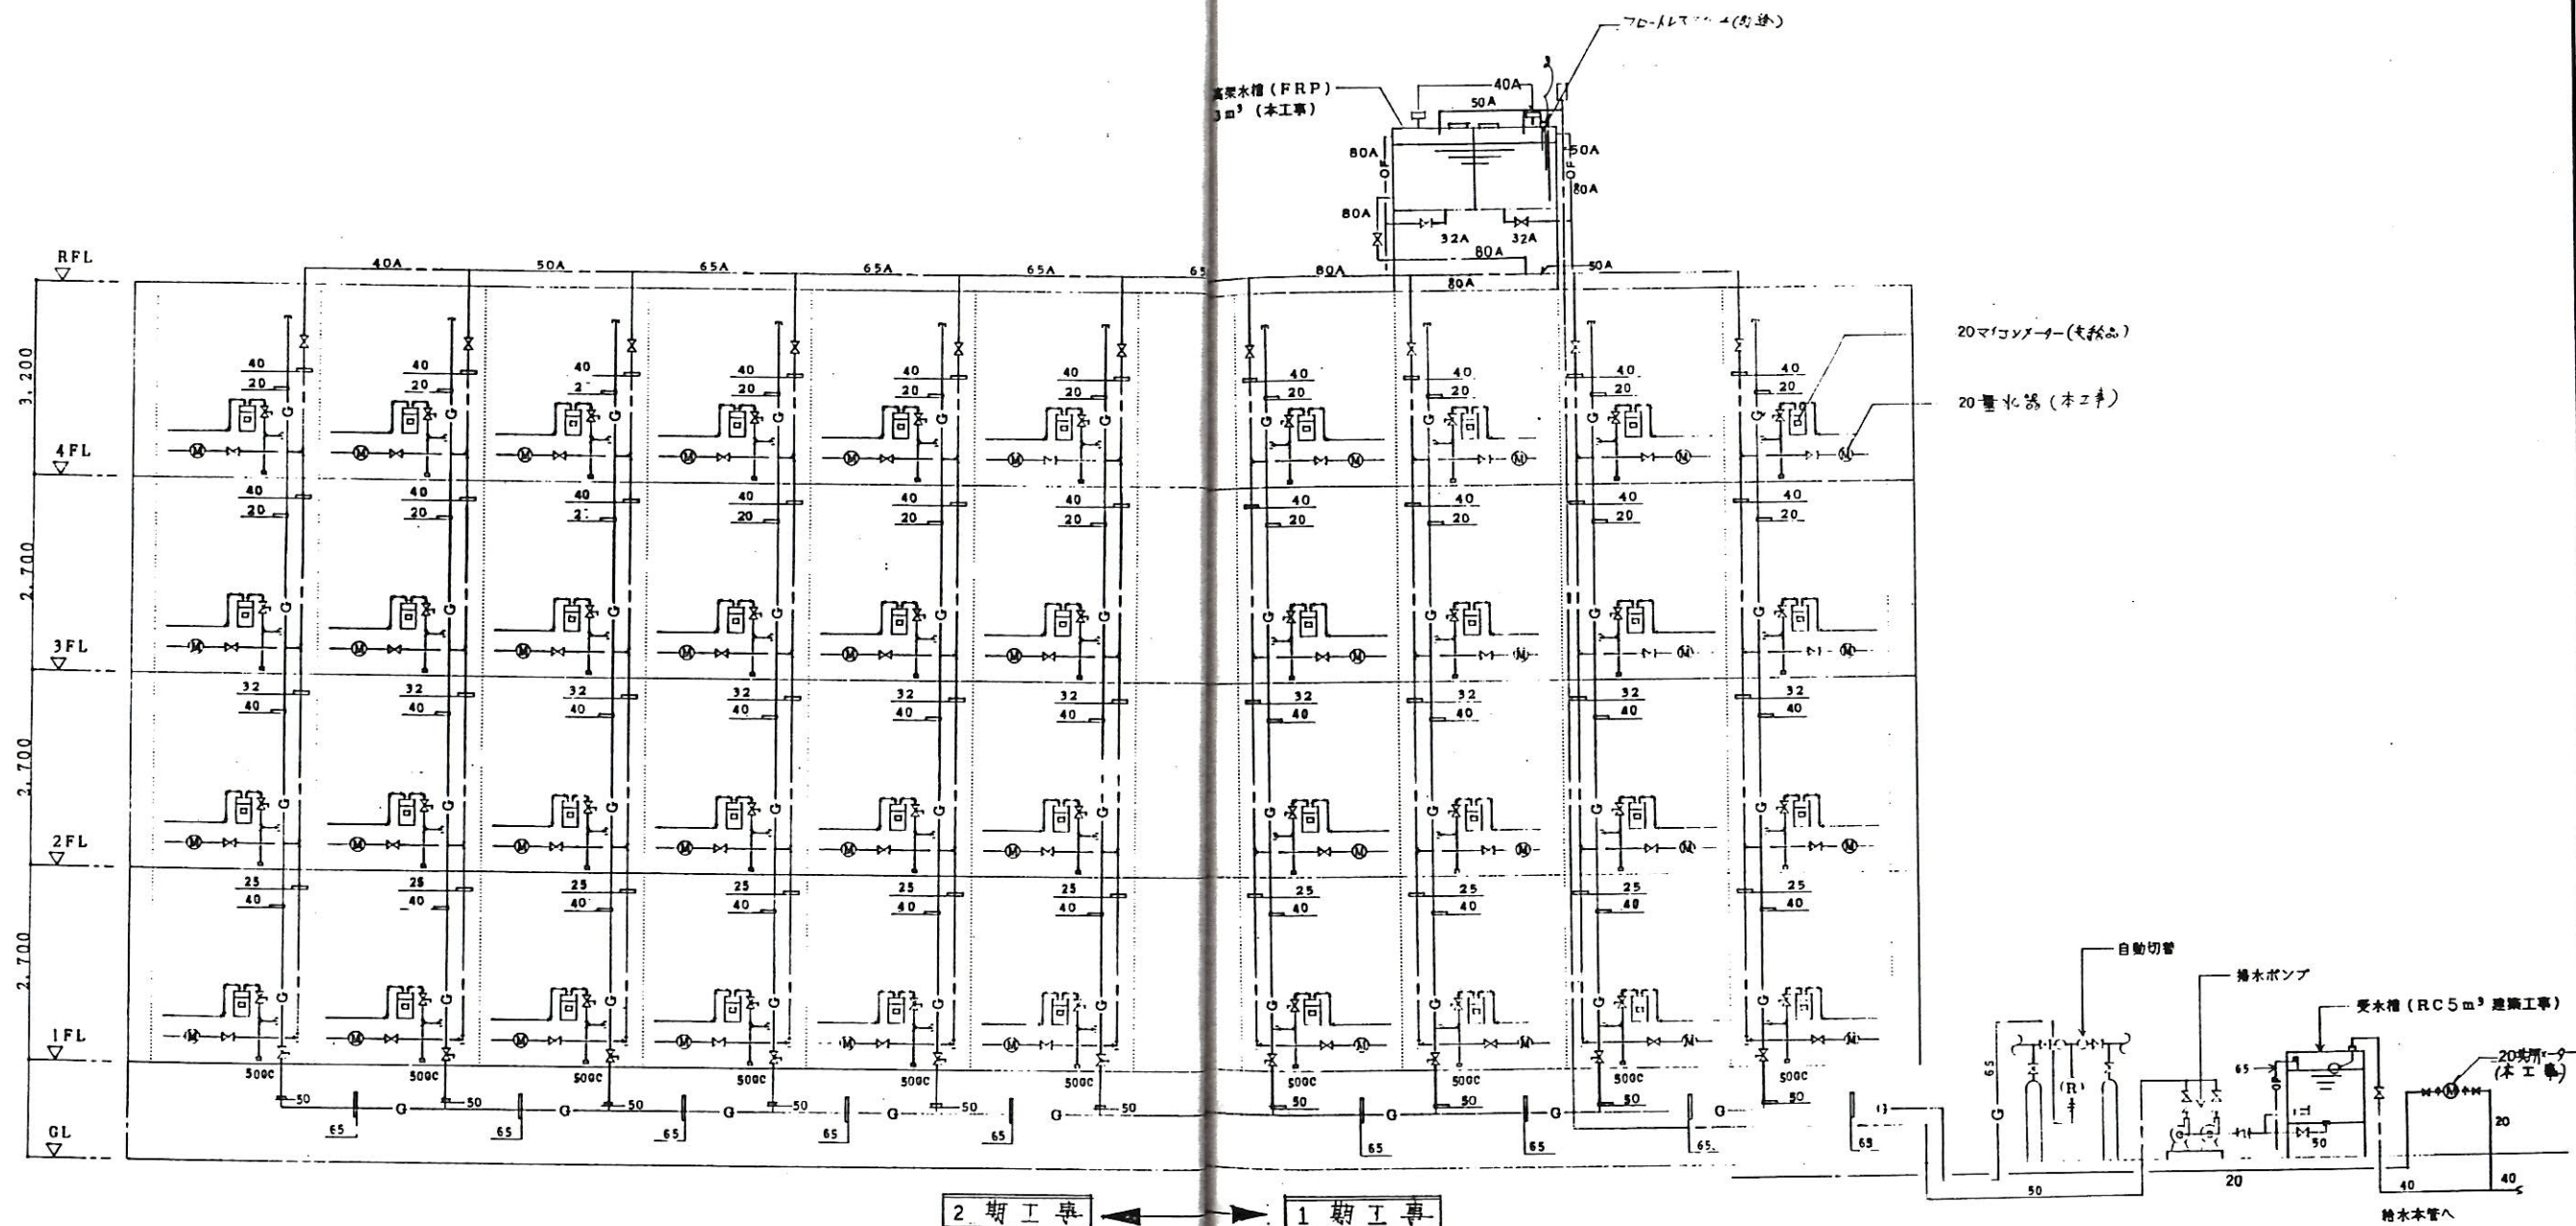

給水・ガス配管系統図 NO SCALE

完成図

工事年度	平成 6・7 年度		
工事名	県立八重山病院看護婦宿舎新築工事(1工区機械)		
工事場所	沖縄県石垣市字石垣463-24		
図面名称・尺度	給水・ガス配管系統図	M	/ 12
施工業者	有限会社 砂盛興業		